


О предоставлении разрешения на отклонение от предельных параметров разрешенного строительства (реконструкции) объекта капитального строительства, расположенного на земельном участке с кадастровым номером 66:33:0101009:4489 площадью 200 кв. м с видом разрешенного использования «Общественное питание» по адресу: Российская Федерация, Свердловская область, Арамилский городской округ, город Арамиль, улица 1 Мая, дом 81Б, в части установления минимальных отступов от границ земельного участка до проектируемого объекта 0 метров.

## Ситуационный план

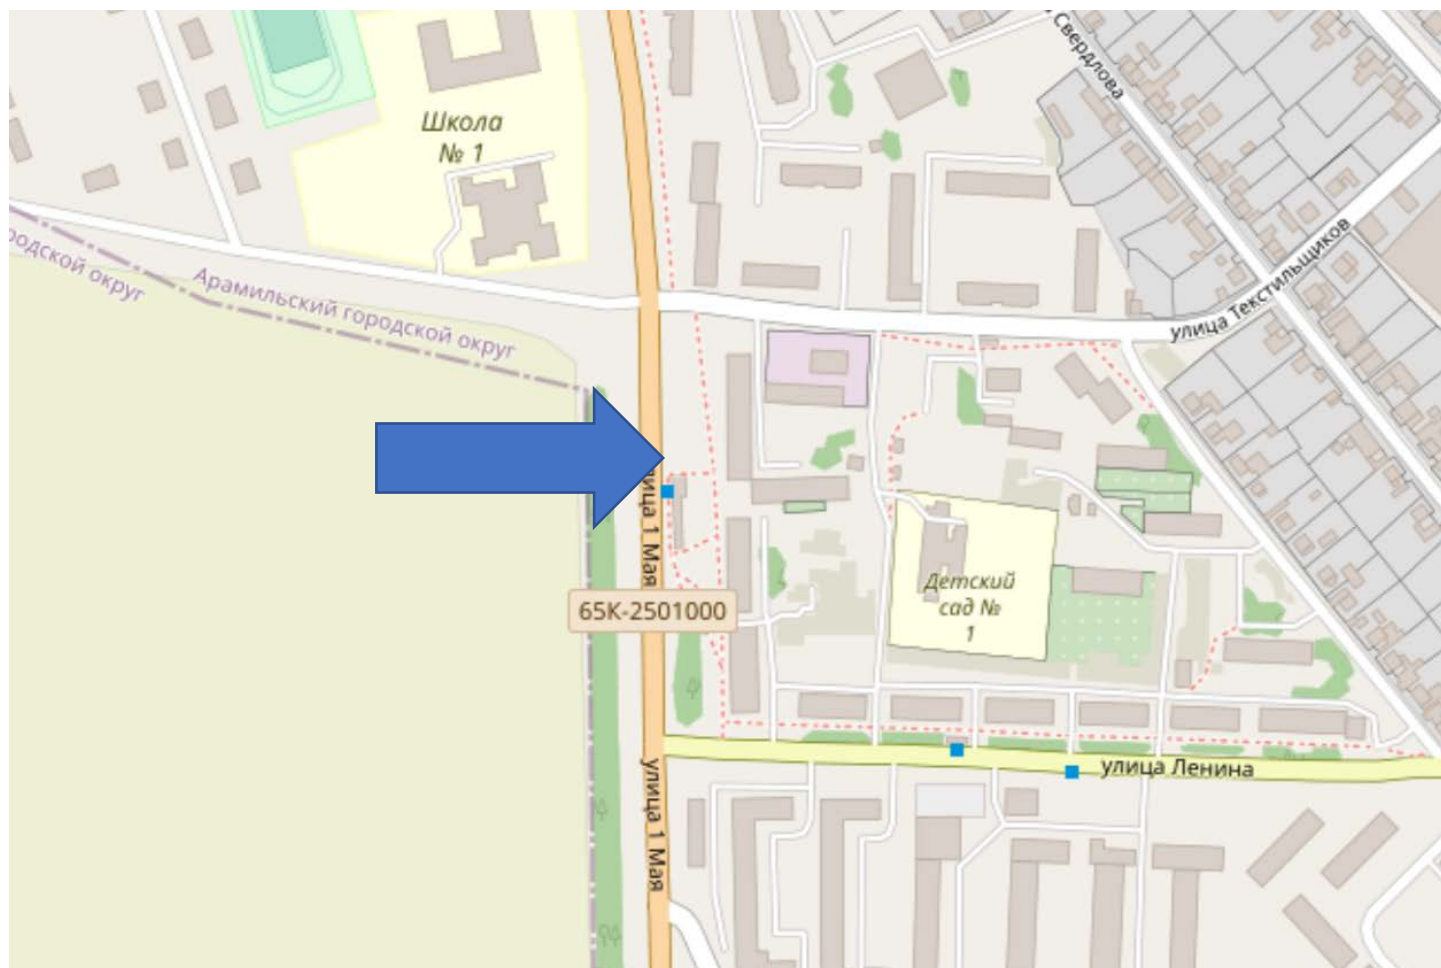


г. Арамиль, ул. 1 Мая, 81Б

# Выкопировка из публичной кадастровой карты



# Исполнительная съемка 1:500

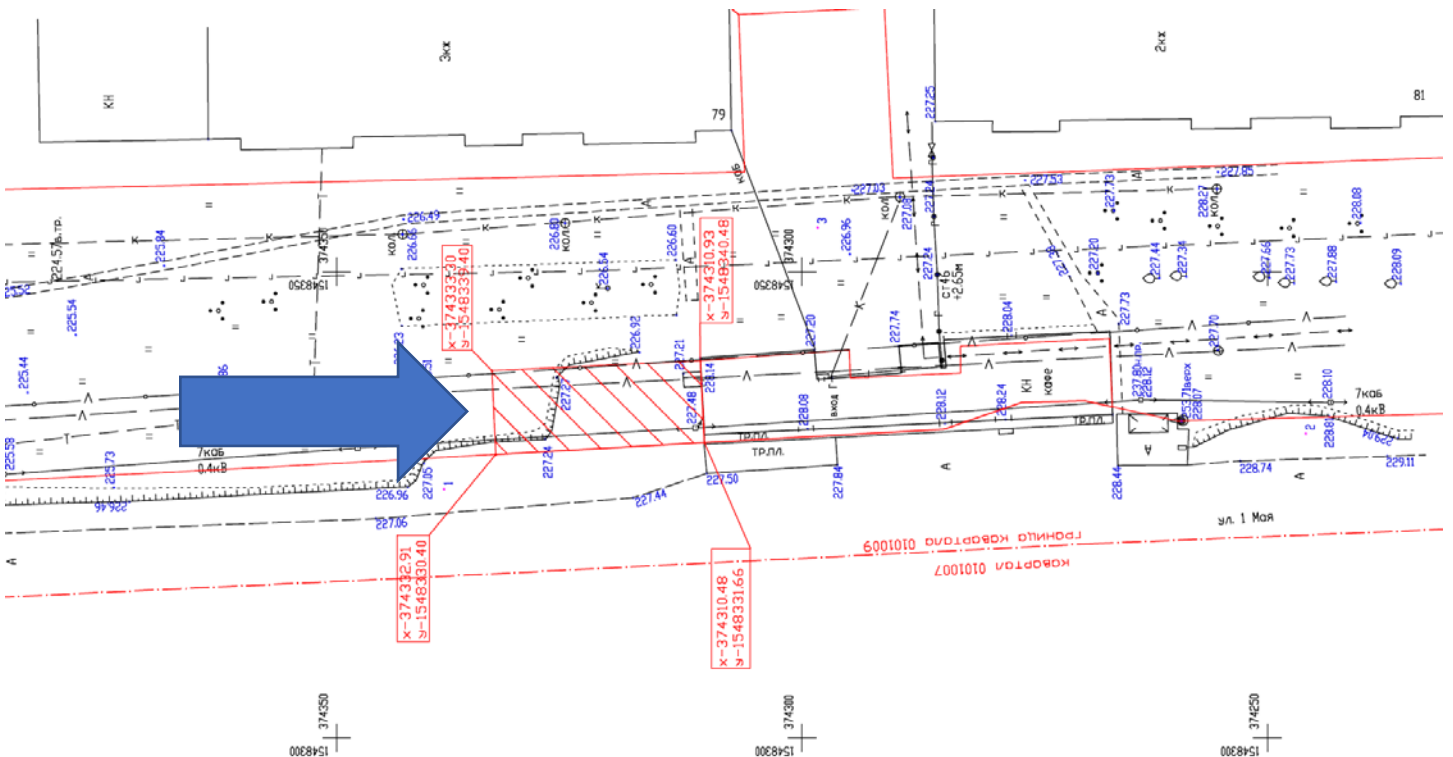

# Снимок спутниковой карты Googl

